


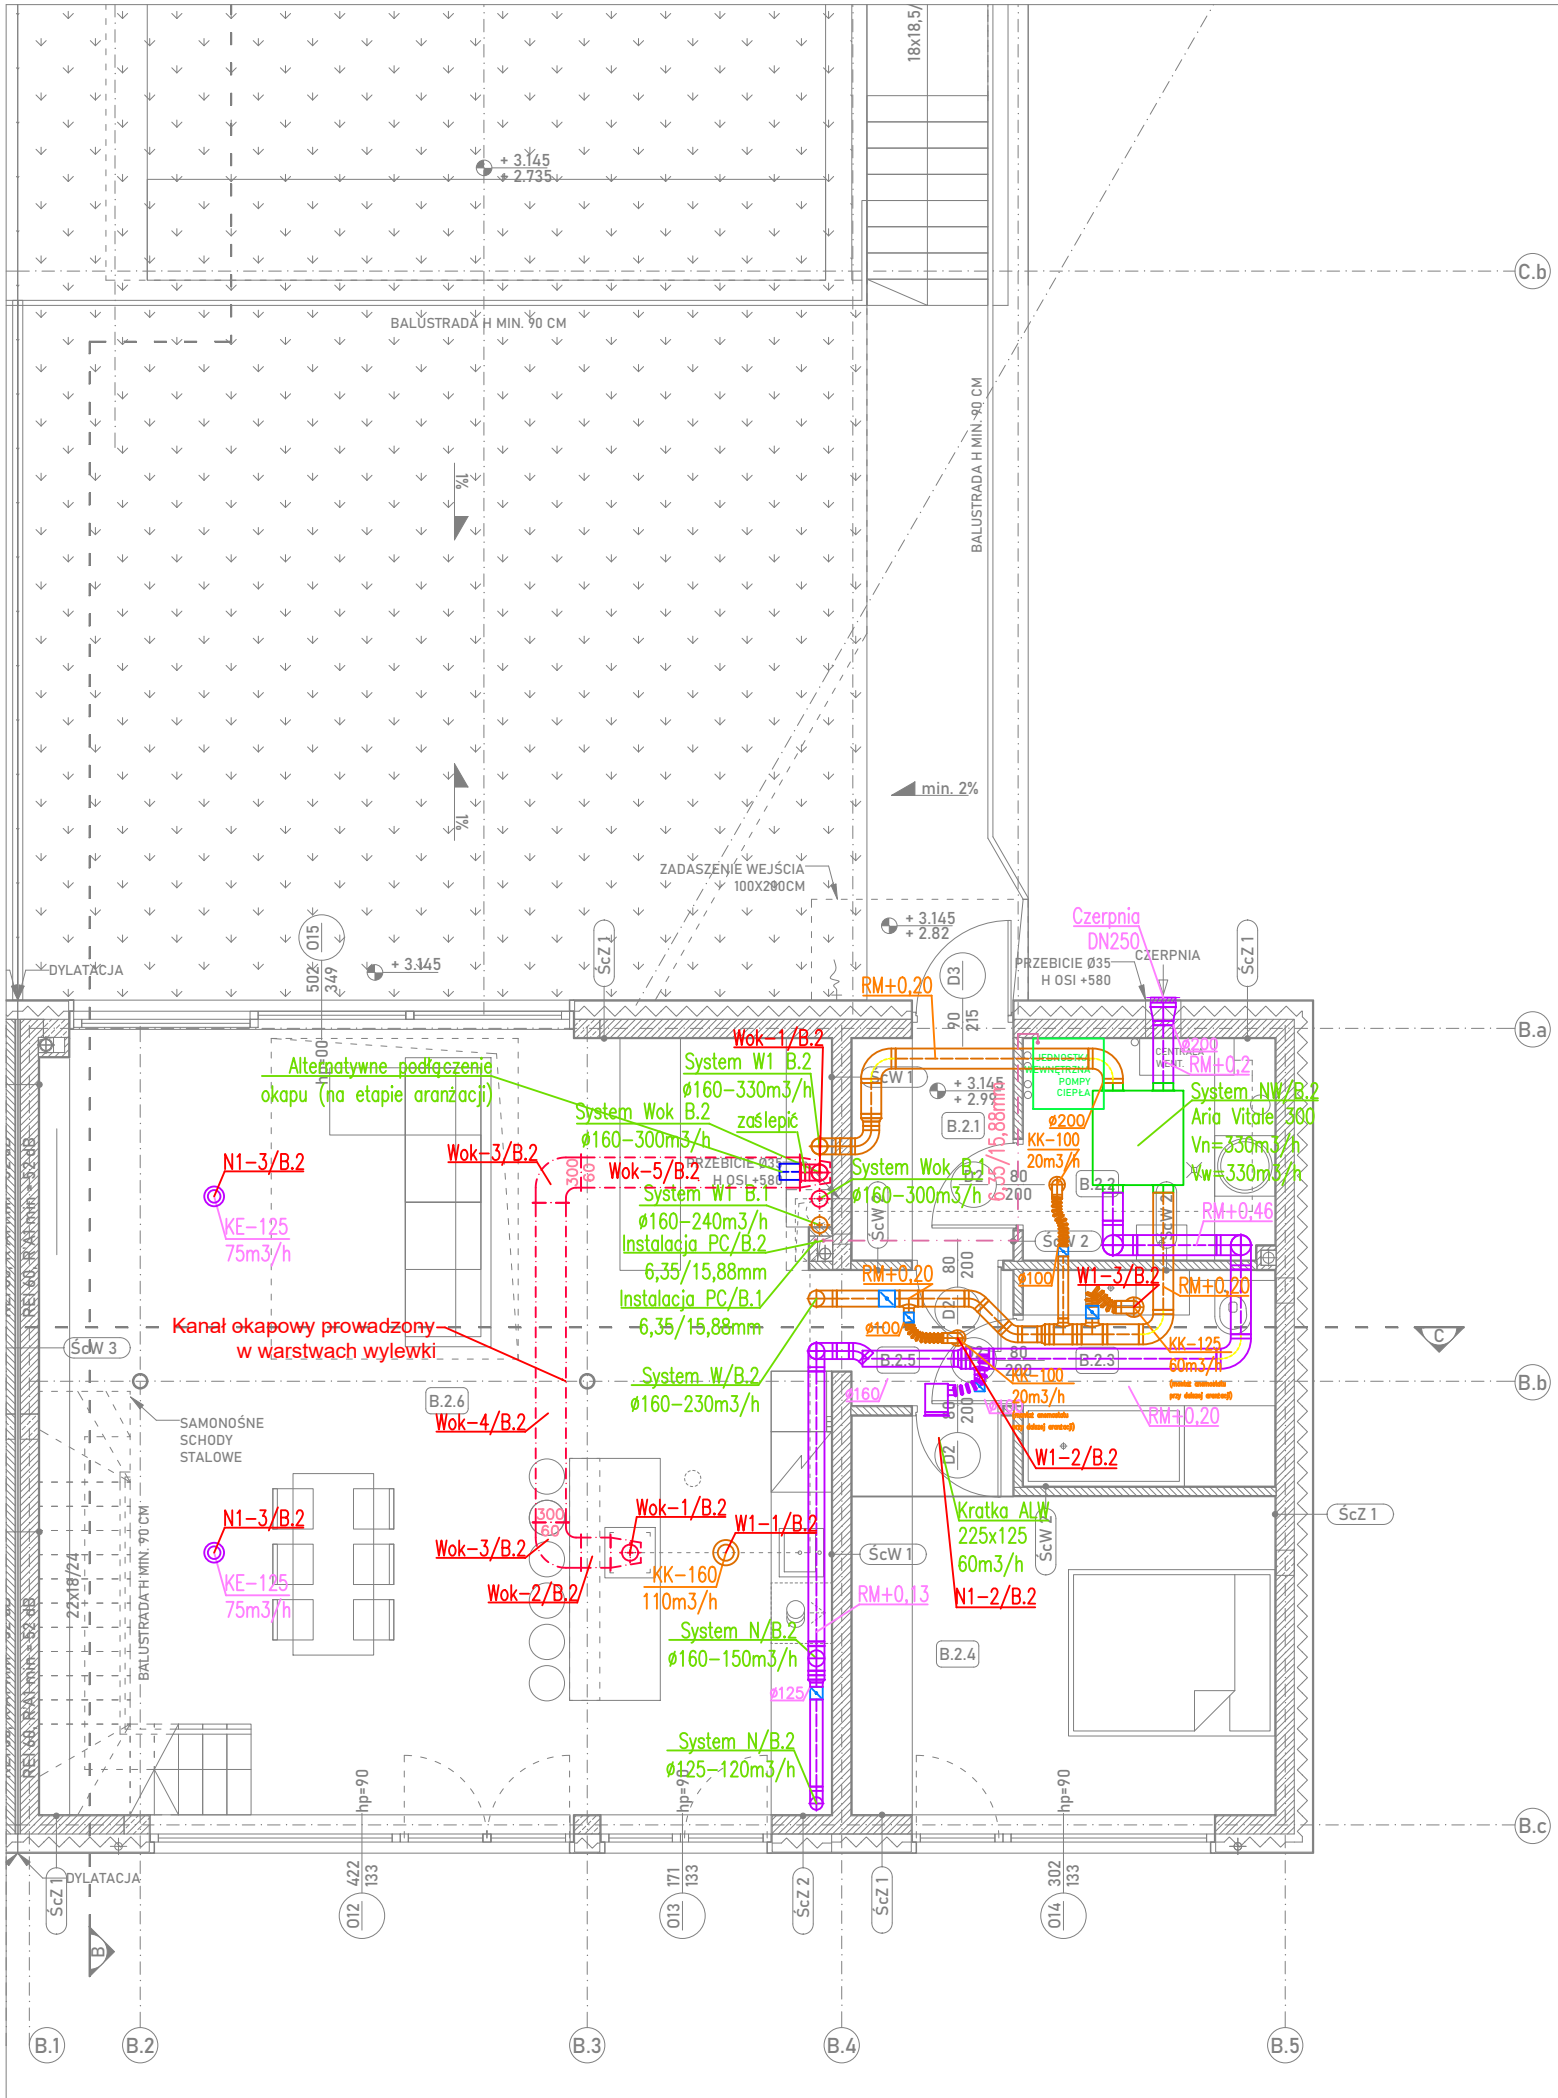

- LEGENDA:
- Kanał powietrza nawiewanego
 - Kanał powietrza wywiewanego
 - Kanał powietrza wywiewanego (san)
 - Prowadzenie alternatywne
 - Prowadzenie w posadzce

JEDNOSTKA PROJEKTOWA
Biuro Projektowe Proiwent
ul. Grzegorzeczka 67C/150 tel: 504 031 407; 575-031 407

BUDOWA 28 BUDYNKÓW MIESZKALNYCH JEDNORODZINNYCH W ZABUDOWIE BLIŹNIACZEJ Z 14 GARAŻAMI ZAMKNIĘTYMI, WBUDOWANYMI ORAZ 14 GARAŻY ZAMKNIĘTYCH, WOLNOSTOJĄCYCH, Z ZAGOSPODAROWANIEM TERENU, SCHODAMI ZEWNĘTRZNYMI, MURAMI OPOROWYMI, ZEWNĘTRZNYMI STANOWISKAMI POSTOJOWYMI, DOJŚCIEM I DOJAZDEM NA DZ. NR 773, 774 I 775 OBR. 033 KROWODRZA W KRAKOWIE. BUDYNKI B I C INSTALACJA WENTYLACJI.

INWESTOR
HAMMAK ŁOKIETKA Spółka z o.o.
30-150 Kraków
ul. Armii Krajowej 25

ADRES
KRAKÓW, UL. ŁOKIETKA

TEMAT RYS.
INSTALACJA WENTYLACJI.
RZUT I PIĘTRA.

SKALA
1:75

NR RYS.
WB-02

FAZA
PROJEKT_POWYKONAWCZY

DATA
04.2025

REWIZJA
00

PROJEKTOWAŁ
mgr inż. RYSZARD KOCZARA
RP-UPR/155/91, MAP/IS/0149/04

PODPIS

OPRACOWAŁ
mgr inż. MAREK PROCHWICZ