


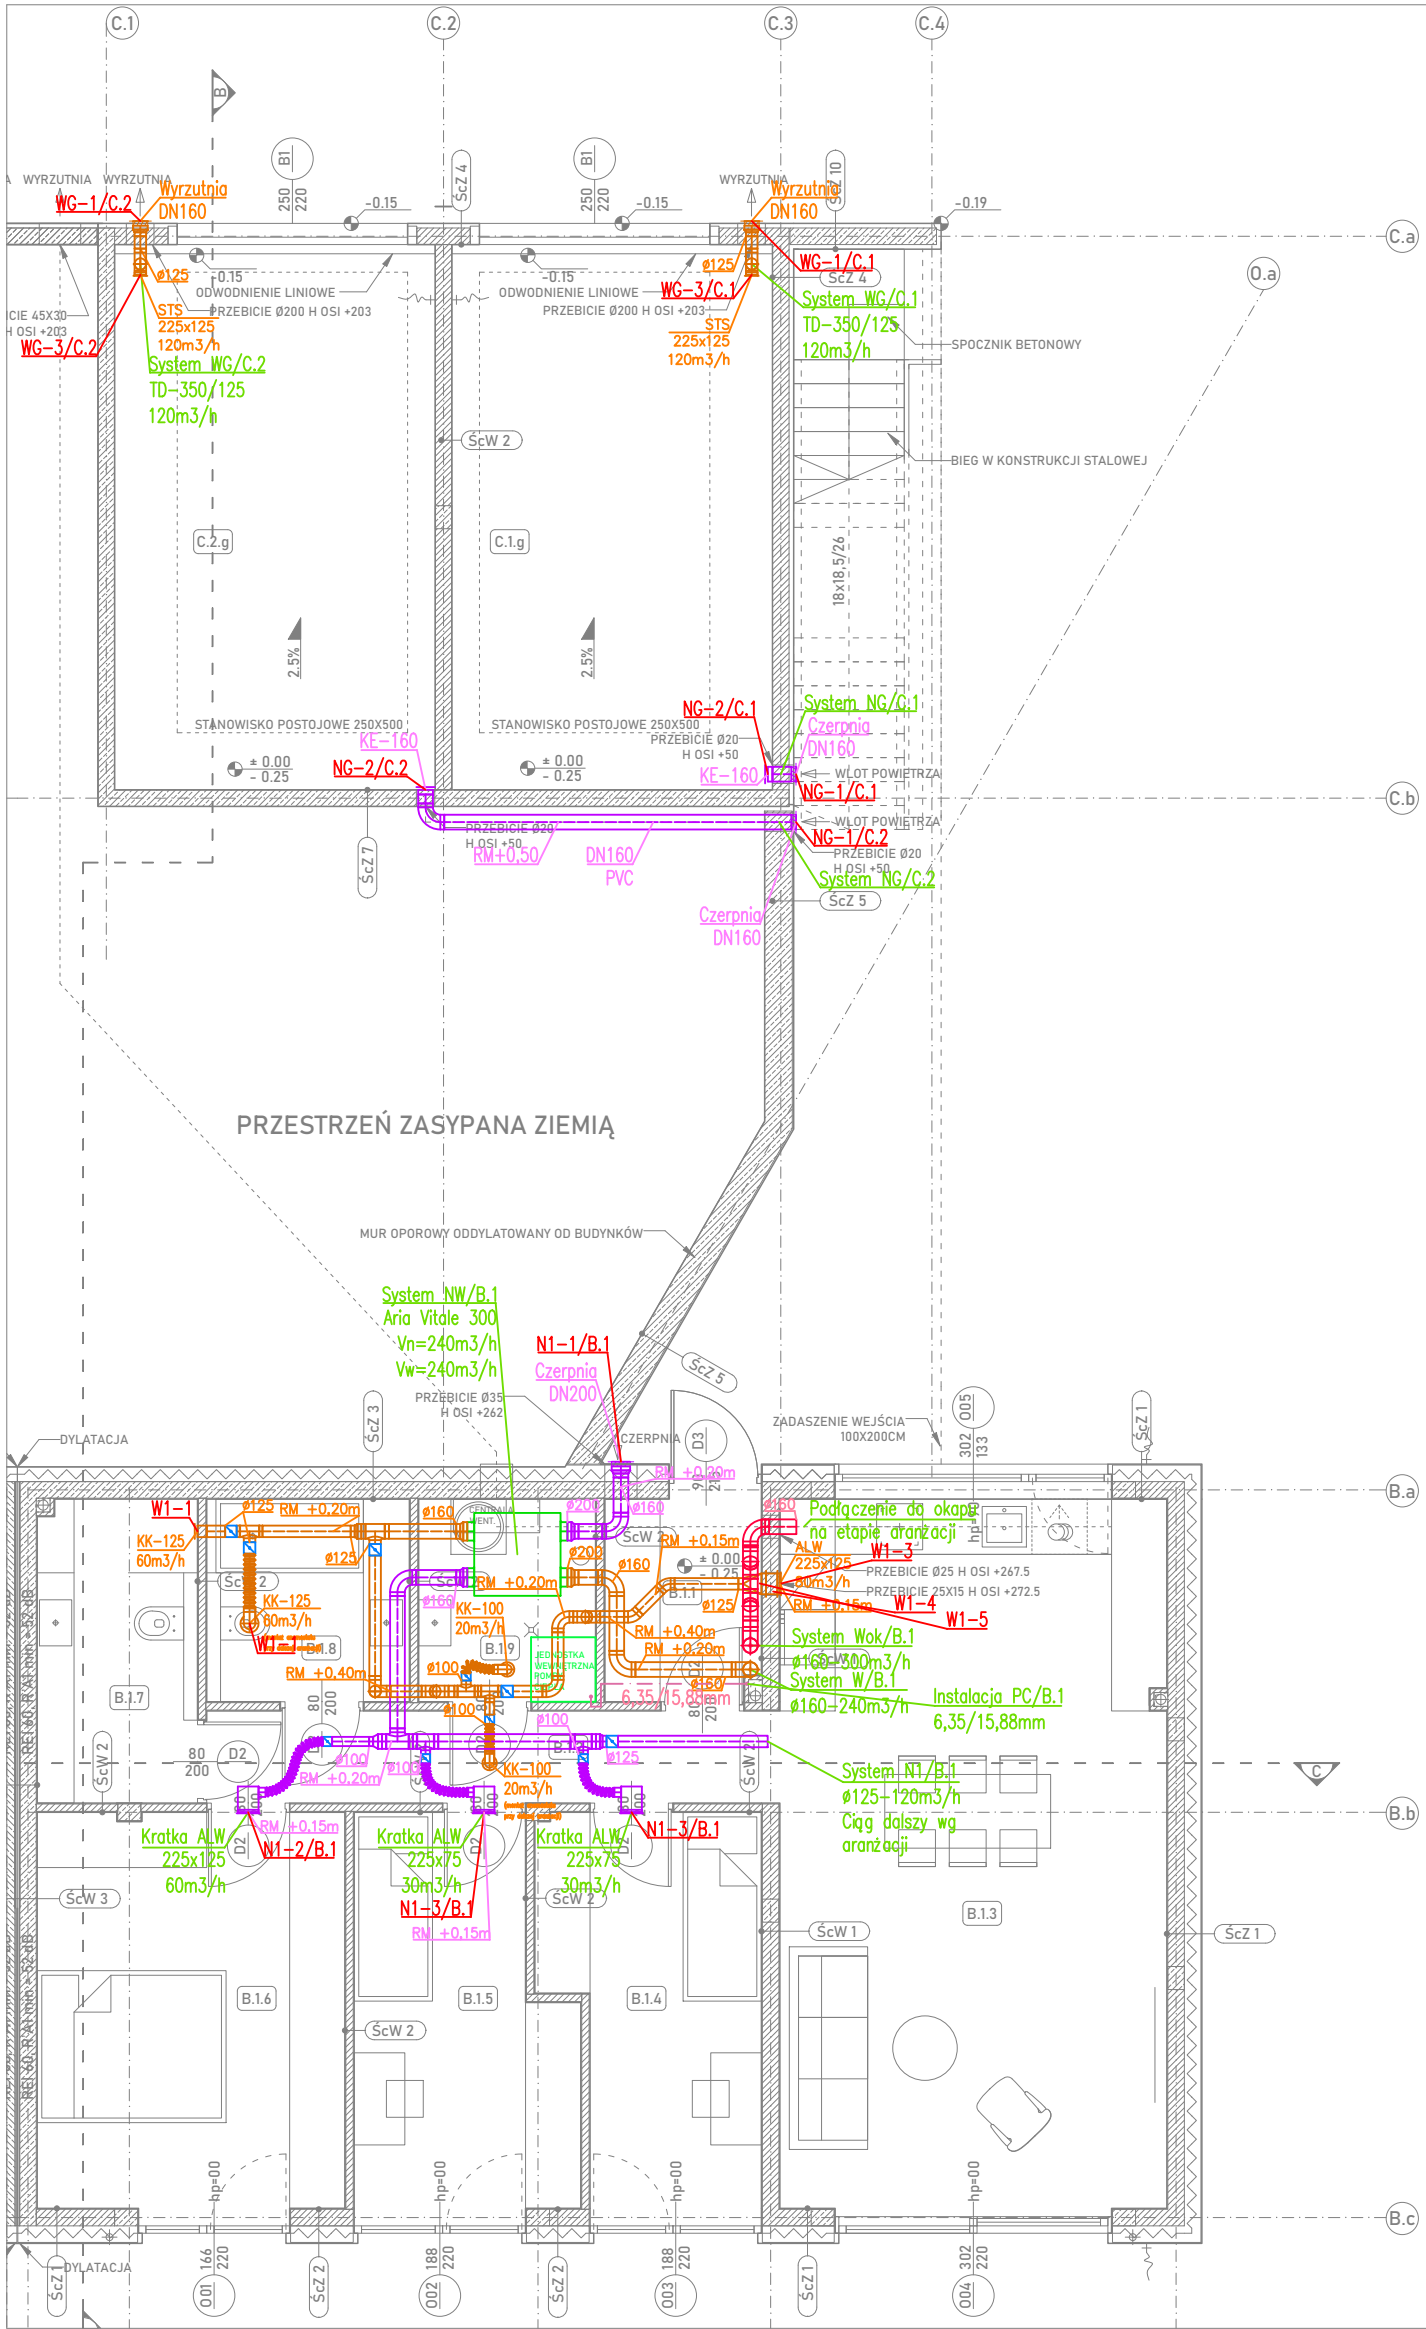

- LEGENDA:
- Canal powietrza nawiewanego
 - Canal powietrza wywiewanego
 - Canal powietrza wywiewanego (san)
 - Prowadzenie alternatywne
 - Prowadzenie w posadzce

JEDNOSTKA PROJEKTOWA	
Biuro Projektowe Proiwent	
ul. Grzegorzeczka 67C/150 tel: 504 031 407; 575-031 407	
BUDOWA 28 BUDYNKÓW MIESZKALNYCH JEDNORODZINNYCH W ZABUDOWIE BLIŹNIACZEJ Z 14 GARAŻAMI ZAMKNIĘTYMI, WZBUDOWANYMI ORAZ 14 GARAŻY ZAMKNIĘTYCH, WOLNOSTOJĄCYCH, Z ZAGOSPODAROWANIEM TERENU, SCHODAMI ZEWNĘTRZNYMI, MURAMI OPOROWYMI, ZEWNĘTRZNYMI STANOWISKAMI POSTOJOWYMI, DOJŚCIEM I DOJAZDEM NA DZ. NR 773, 774 I 775 OBR. 033 KROWODRZA W KRAKOWIE. BUDYNKI B I C INSTALACJA WENTYLACJI.	
INWESTOR	
HAMMAK ŁOKIETKA Spółka z o.o.	
30-150 Kraków	
ul. Armii Krajowej 25	
ADRES	
KRAKÓW, UL. ŁOKIETKA	
TEMAT RYS.	
INSTALACJA WENTYLACJI. RZUT PARTERU.	
SKALA	NR RYS.
1:75	WB-01
FAZA	PROJEKT_POWYKONAWCZY
DATA	REWIZJA
04.2025	00
PROJEKTOWAŁ	PODPIS
mgr inż. RYSZARD KOCZARA RP-UPR/155/91, MAP/IS/0149/04	
OPRACOWAŁ	
mgr inż. MAREK PROCHWICZ	